



Kellergeschoss

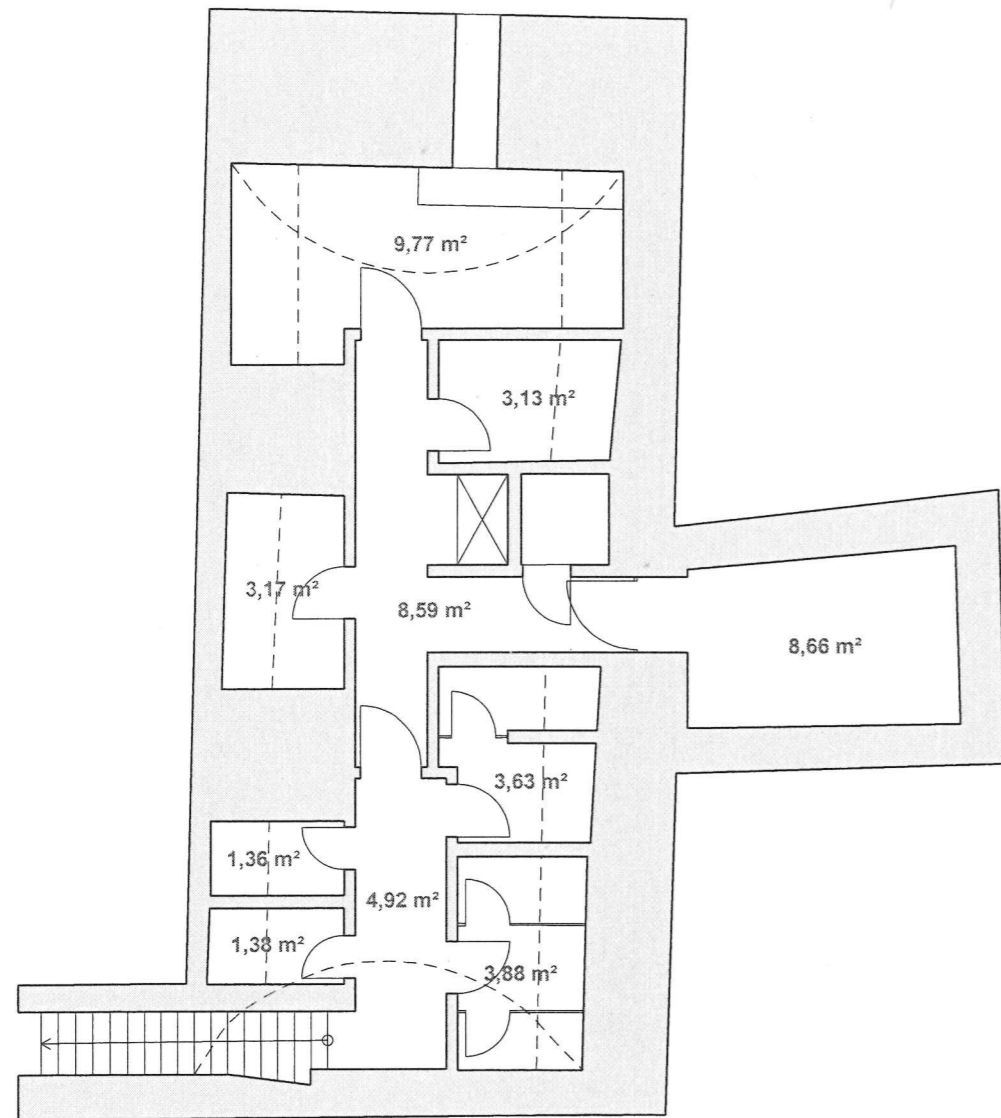

Erdgeschoss

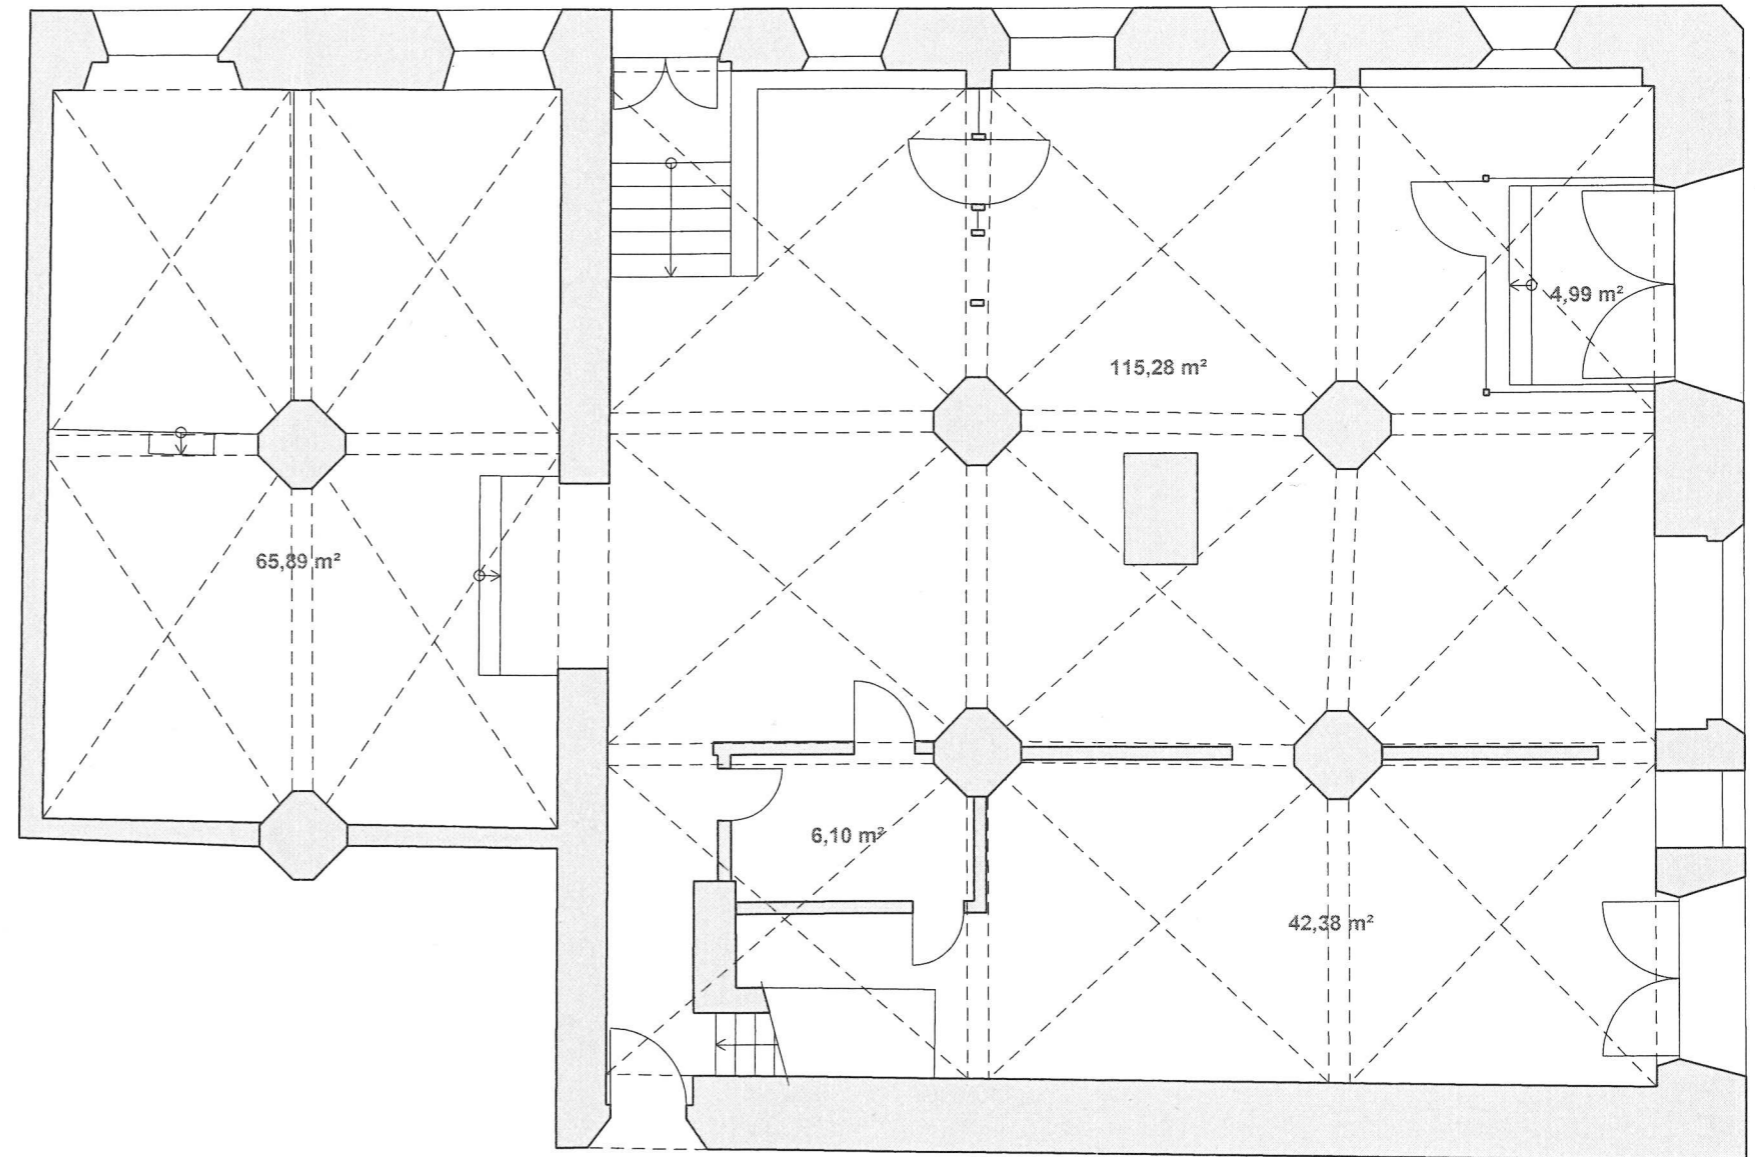

Bestandsplan

Rathaus „Alte Schranne“

Erdgeschoss und Kellergeschoss

M = 1 : 100

Stadtbauamt Wasserburg a. Inn, 12.01.2006